

記号	液管(RL)	ガス管(RG)
(A)	6.4 φ	9.5 φ
(B)	6.4 φ	12.7 φ
(C)	9.5 φ	12.7 φ
(D)	9.5 φ	15.9 φ
(E)	9.5 φ	19.1 φ
(F)	12.7 φ	19.1 φ
(G)	12.7 φ	25.4 φ
(H)	12.7 φ	28.6 φ
(I)	15.9 φ	31.8 φ
(J)	15.9 φ	38.1 φ
(K)	19.1 φ	38.1 φ
(L)	9.5 φ	22.2 φ
(M)	15.9 φ	28.6 φ


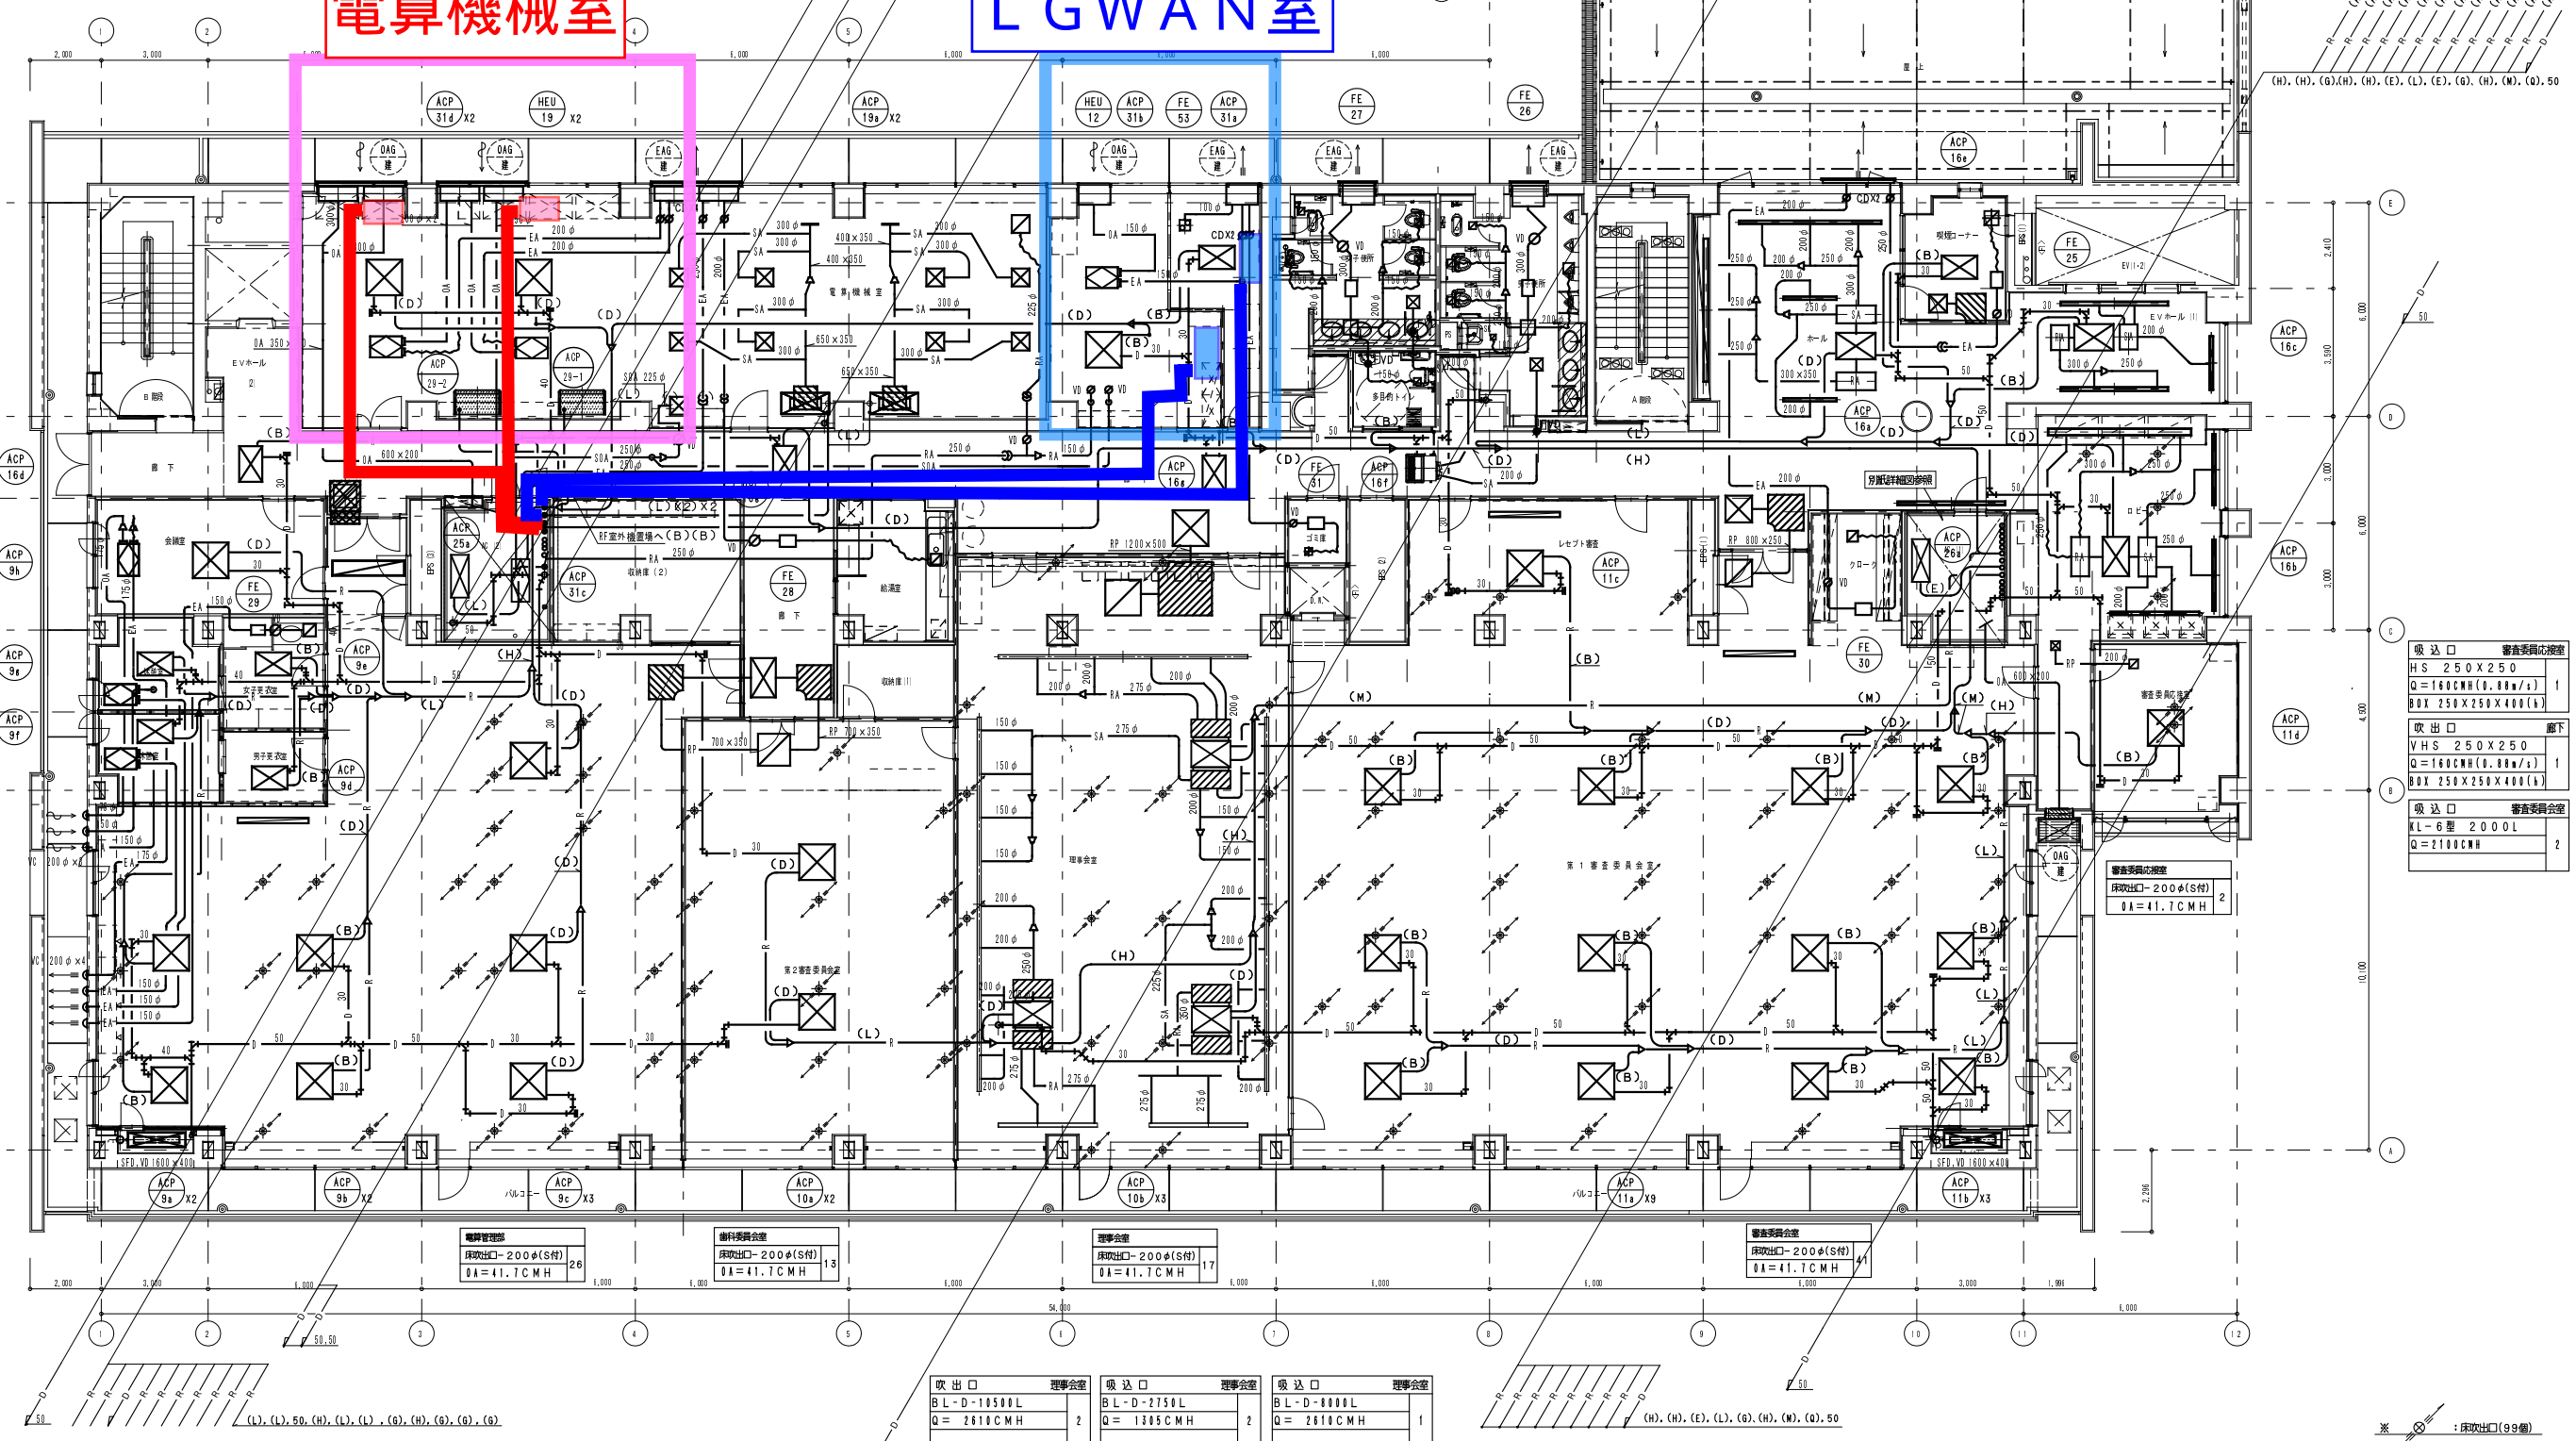
吹出口	吸入口	吸入口
BL-D-10500L Q=2610CMH	BL-D-2750L Q=1305CMH	BL-D-8000L Q=2610CMH

施工	2004.01.28
竣工	2005.03.25
監理	
施工	新築冷暖工業・機工業共同企業体

竣工図 空-10

日建設計・巽設計共同企業体

山口県 国保会館建設工事
(機械設備工事)

機 - 10

2017.02.28


空調 3階平面図 (ダクト・配管)

NO. 0 - 030027 - A

冷暖配管リスト

記号	液管(RL)	ガス管(RG)
(A)	6.4 φ	9.5 φ
(B)	6.4 φ	12.7 φ
(C)	9.5 φ	12.7 φ
(D)	9.5 φ	15.9 φ
(E)	9.5 φ	22.2 φ
(F)	9.5 φ	19.1 φ
(G)	12.7 φ	25.4 φ
(H)	12.7 φ	28.6 φ
(I)	15.9 φ	31.8 φ
記号	液管(RL)	ガス管(RG)
(J)	15.9 φ	38.1 φ
(K)	19.1 φ	38.1 φ
(L)	9.5 φ	22.2 φ
(M)	15.9 φ	28.6 φ

冷暖プリー室外機 ~ 電磁弁ユニット			
記号	液管(RL)	吐出ガス管(VG)	吸込ガス管(IG)
(N)	9.5 φ	12.7 φ	15.9 φ
(O)	9.5 φ	15.9 φ	19.1 φ
(P)	12.7 φ	19.1 φ	25.4 φ
(Q)	15.9 φ	22.2 φ	28.6 φ

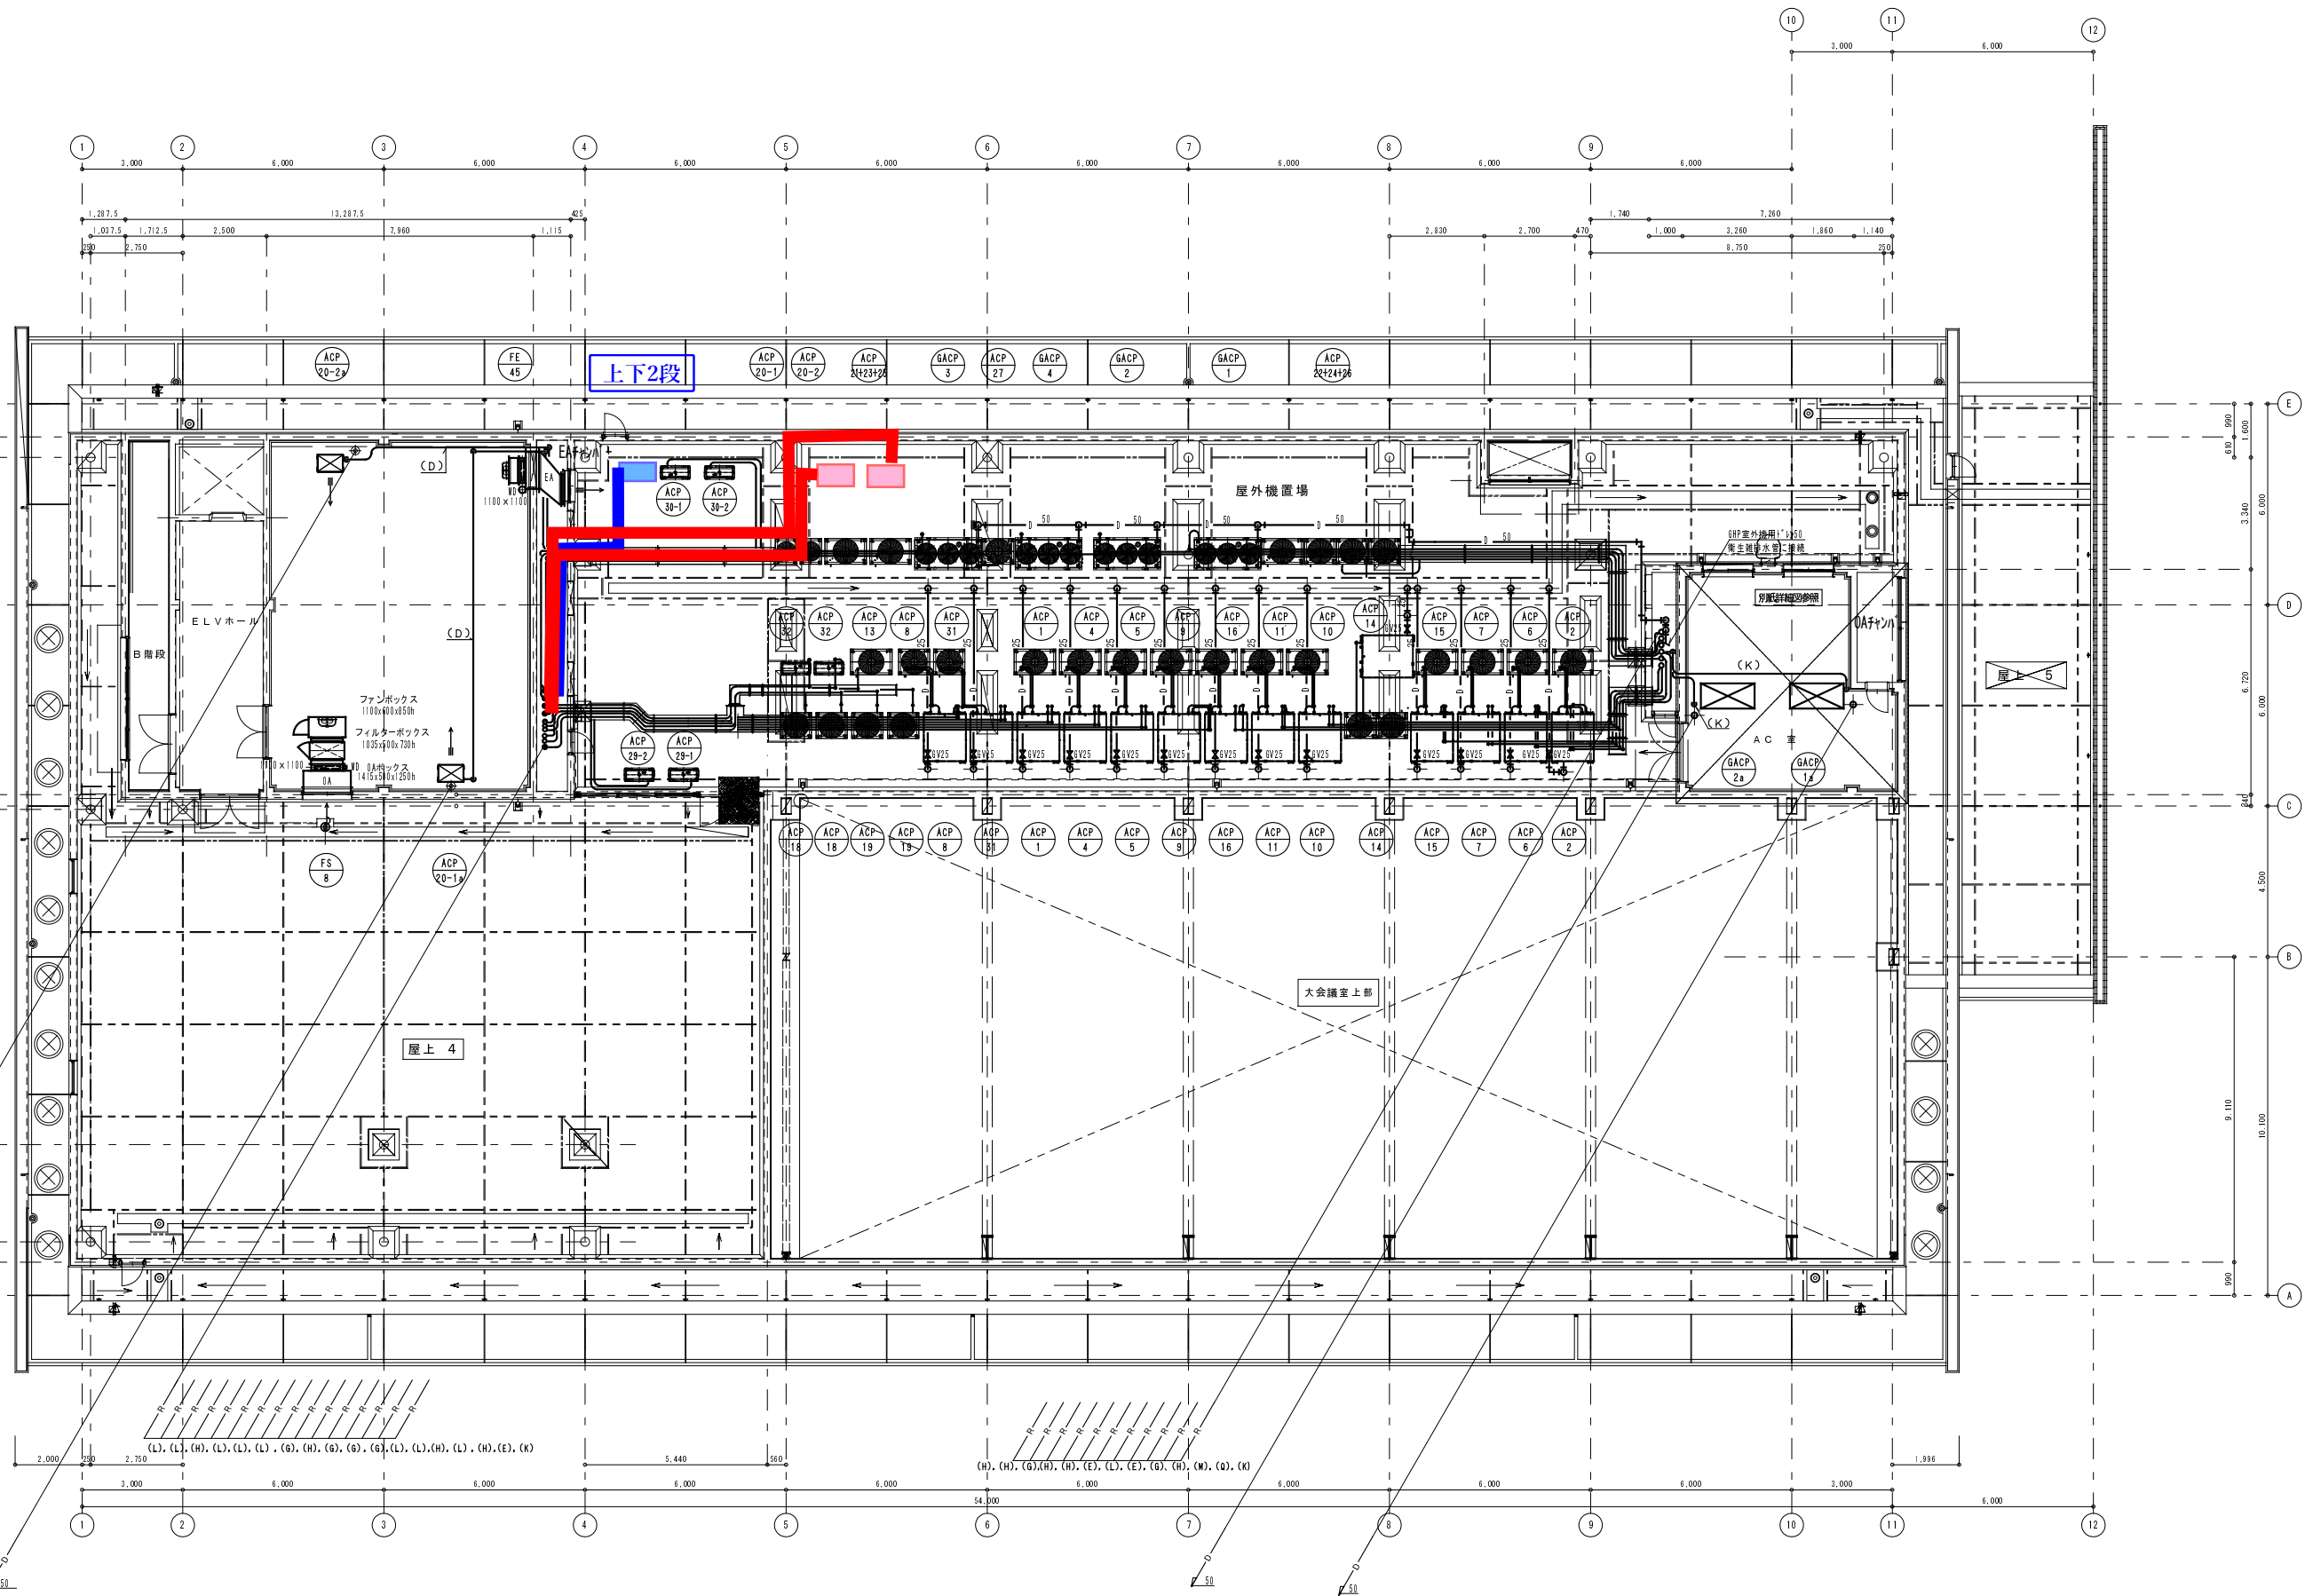

竣工	2004.01.28
除工	2005.03.25
監理	
施工	新美冷熱工業・桂工業共同企業体

竣工図 空-12

日建設計・巽設計共同企業体

山口県 国保会館建設工事
(機械設備工事)

機 - 12

2017.02.28

空調 R階平面図 (ダクト・配管)

NO. 0 - 030027 - A